


= Samfällighet / rensbunn
 = Samfällighet - skivningsstegen
 = Bantusen

R50-01-02

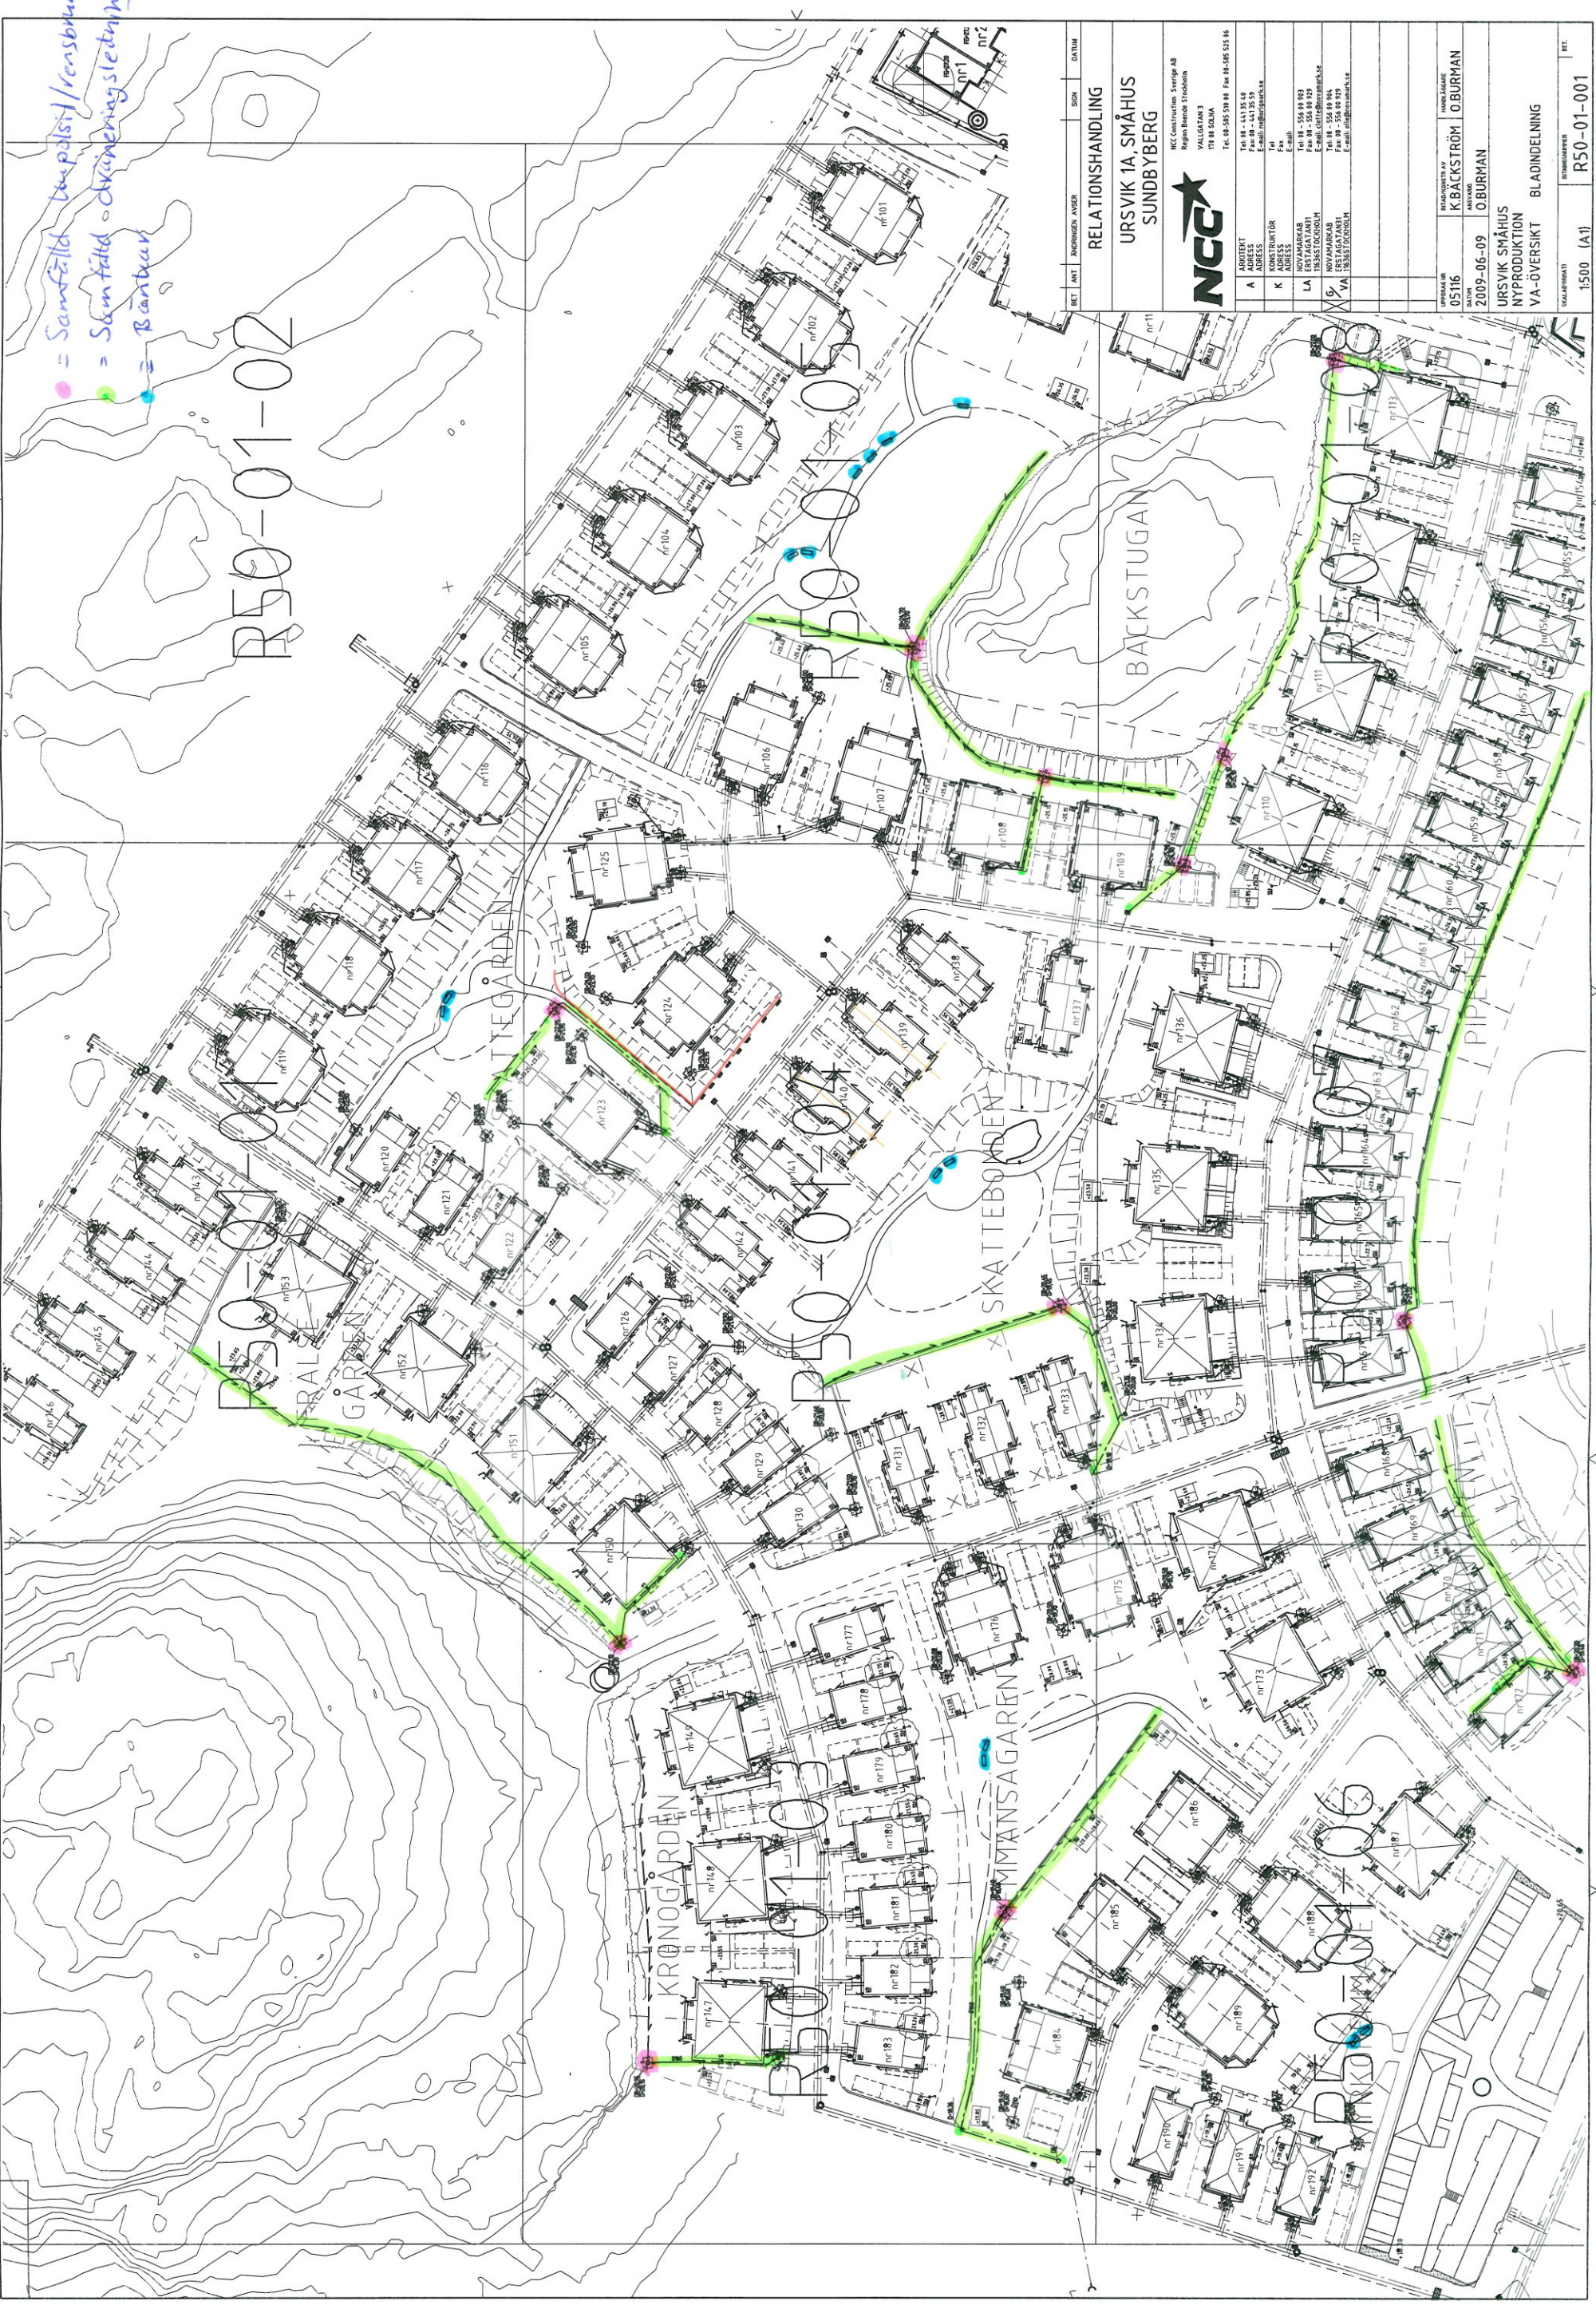

BET	ANT	ÄNDRINGEN	AVSER	SIK	DATEM
RELATIONSHANDLING					
URSVIK 1A, SMÅHUS SUNDBYBERG					
NCC Construction Sverige AB Regan Beside Ekeholm VALLEGTAN 3 171 88 SOLNA Tel: 08-595 518 88 Fax: 08-595 525 84					
A	ANVIKERT	Tel: 08-443 35 48			
A	ADRESS	Fax: 08-443 35 59			
K	KONSTRUKTÖR	E-mail: info@ncc.se			
K	ADRESS	Tel: 08-552 02 92			
LA	ERSTÄLLARE	Fax: 08-552 02 92			
LA	ADRESS	E-mail: info@urbansikt.se			
UPPGÅR NR	HÄNSLAGARE				
05116	K.BÄCKSTRÖM O.BURMAN				
2009-06-09	O.BURMAN				
URSVIK SMÅHUS NYPRODUKTION VA-OVERSIKT					
UTVALD RITNING	BLADDELNING				BET.
1:500 (A1)					R50-01-001